MAPA Z GEODEZYJNEJ INWENTARYZACJI POWYKONAWCZEJ

obiektu wydłużonego

skala 1 : 500

rozbudowa ul.bocznej od ul.Lwowskiej w Nowym Sączu
wraz z budową kanalizacji opadowej na tym odcinku

województwo : małopolskie
jedn.ewid. : M.Nowy Sącz [126201_1]
obręb : 123 [Nr 0123]
działki nr : 364/1 i inne

MZ 184 111 23

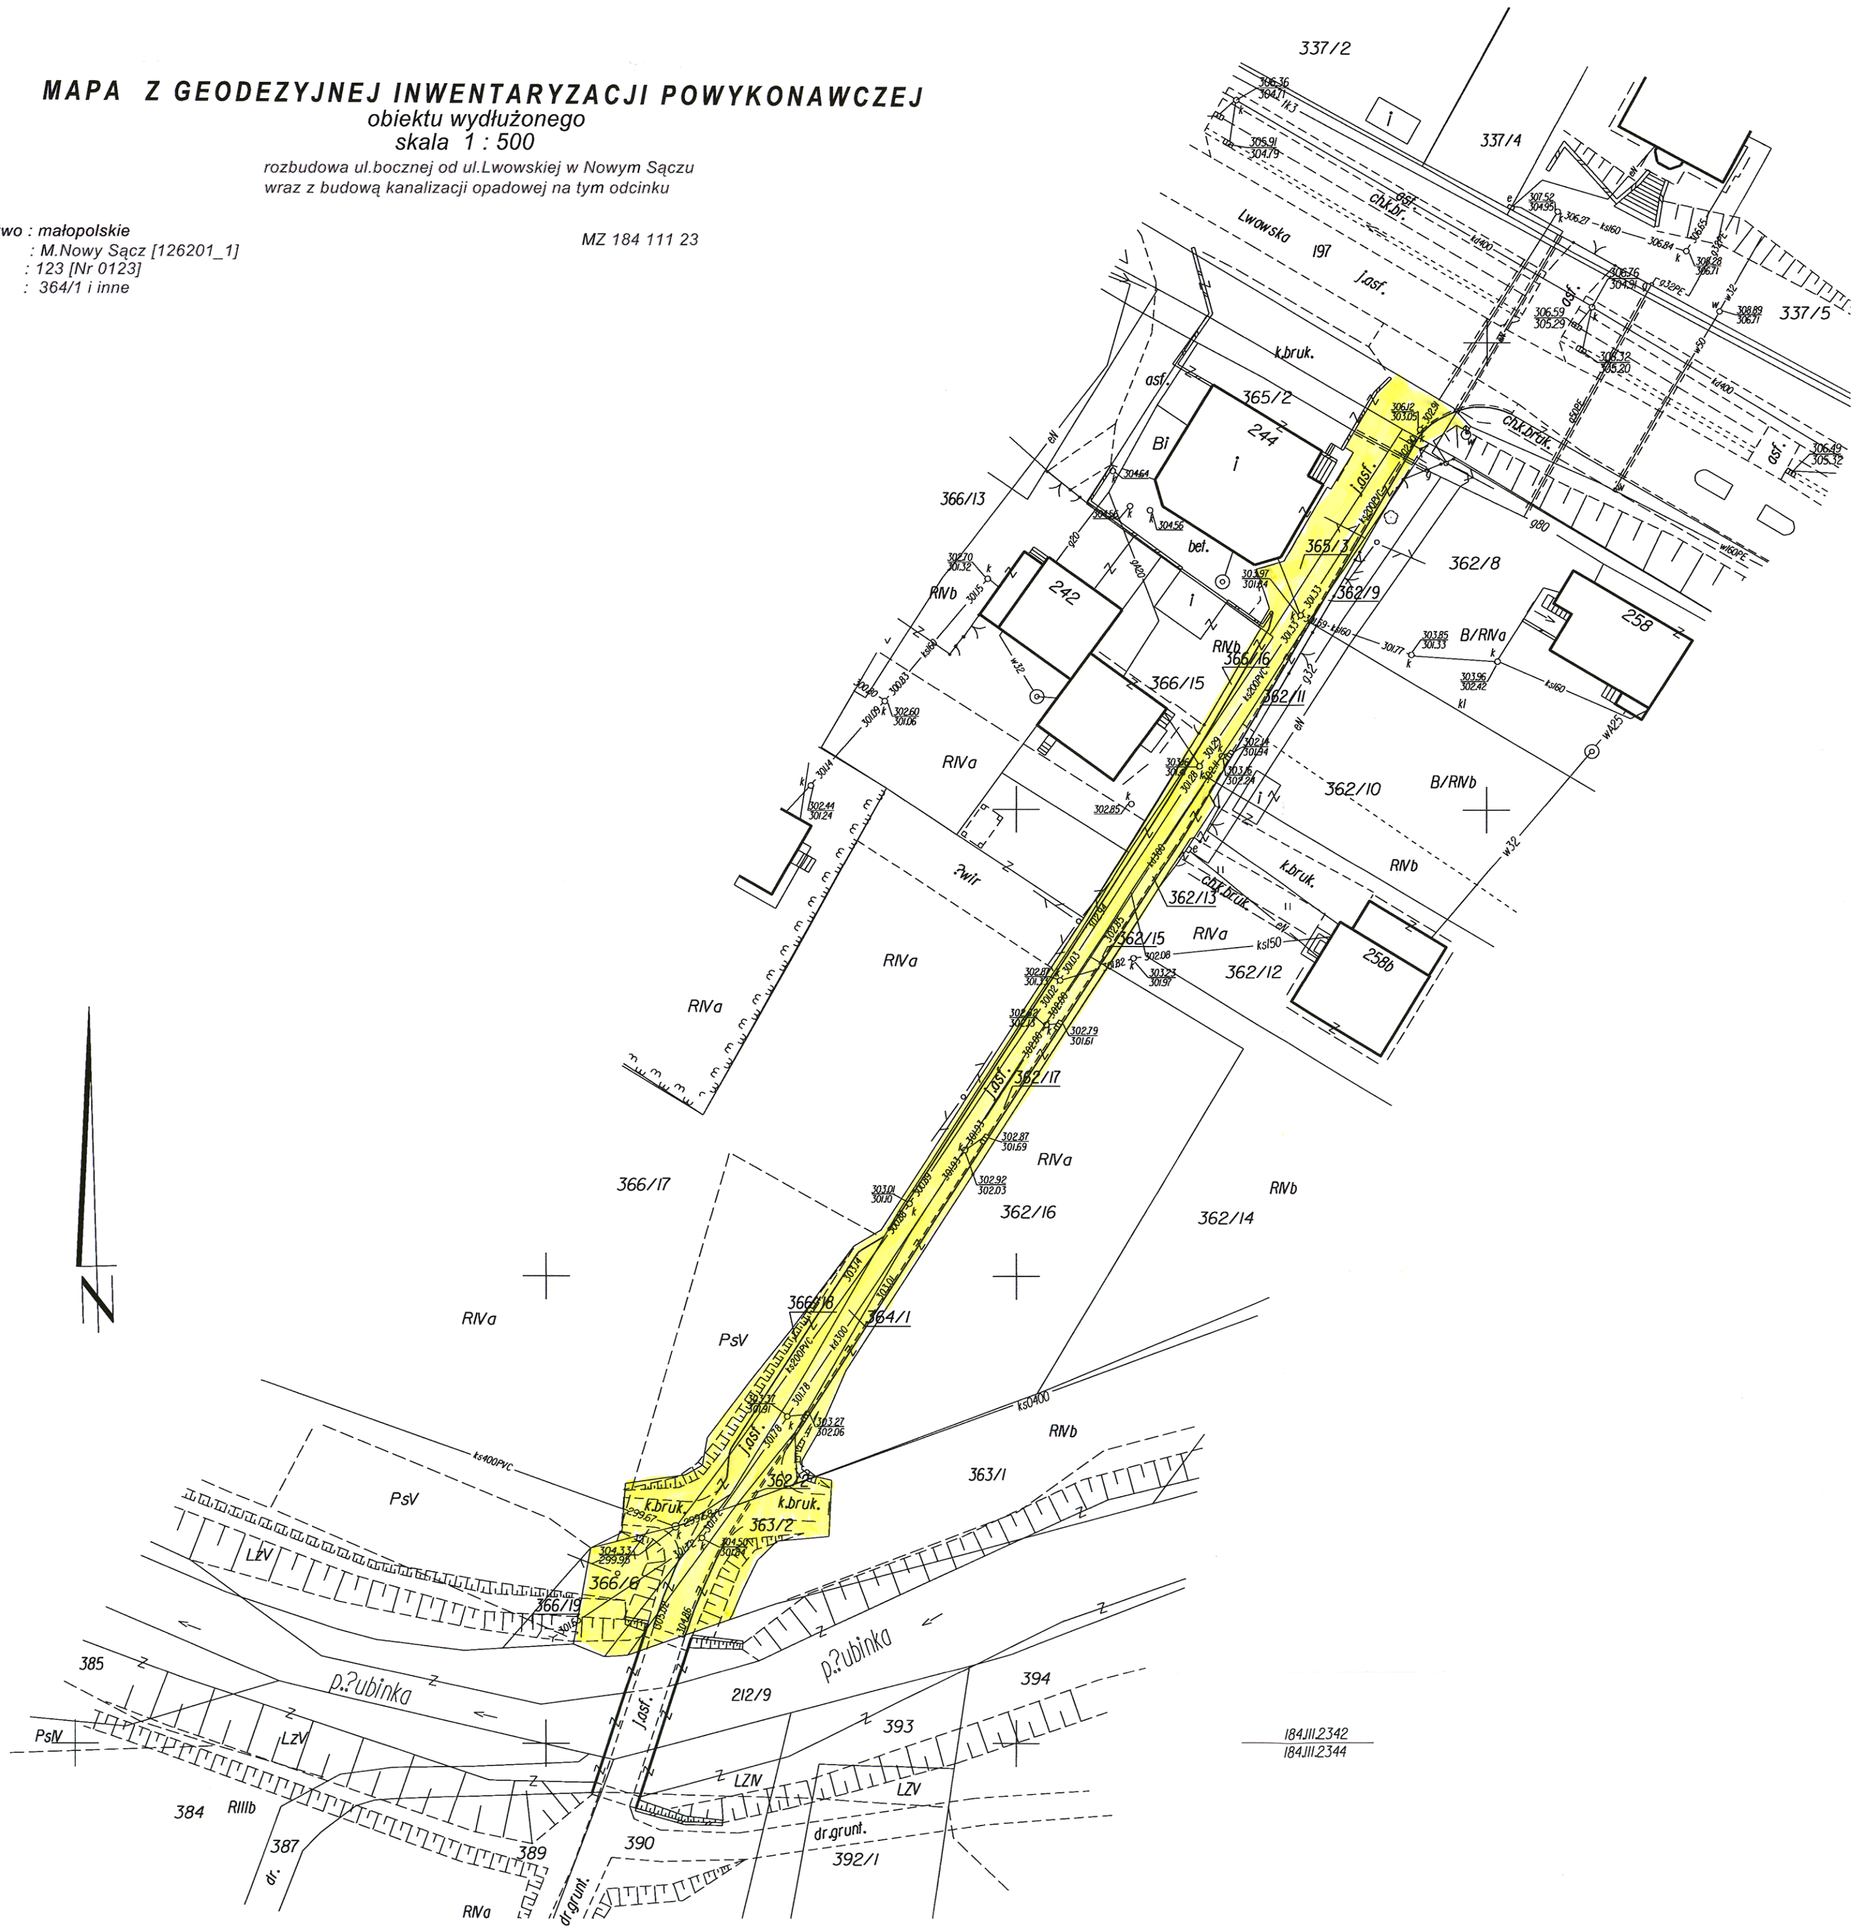

Nowy Sącz, dnia 30.06.2012r.